


MZDW WARSZAWA DROGA NR 539  
REJON DROGOWY GOSTYNIN - PŁOCK

ARKUSZ NR 4

odc. od km 10+970 do km 11+700

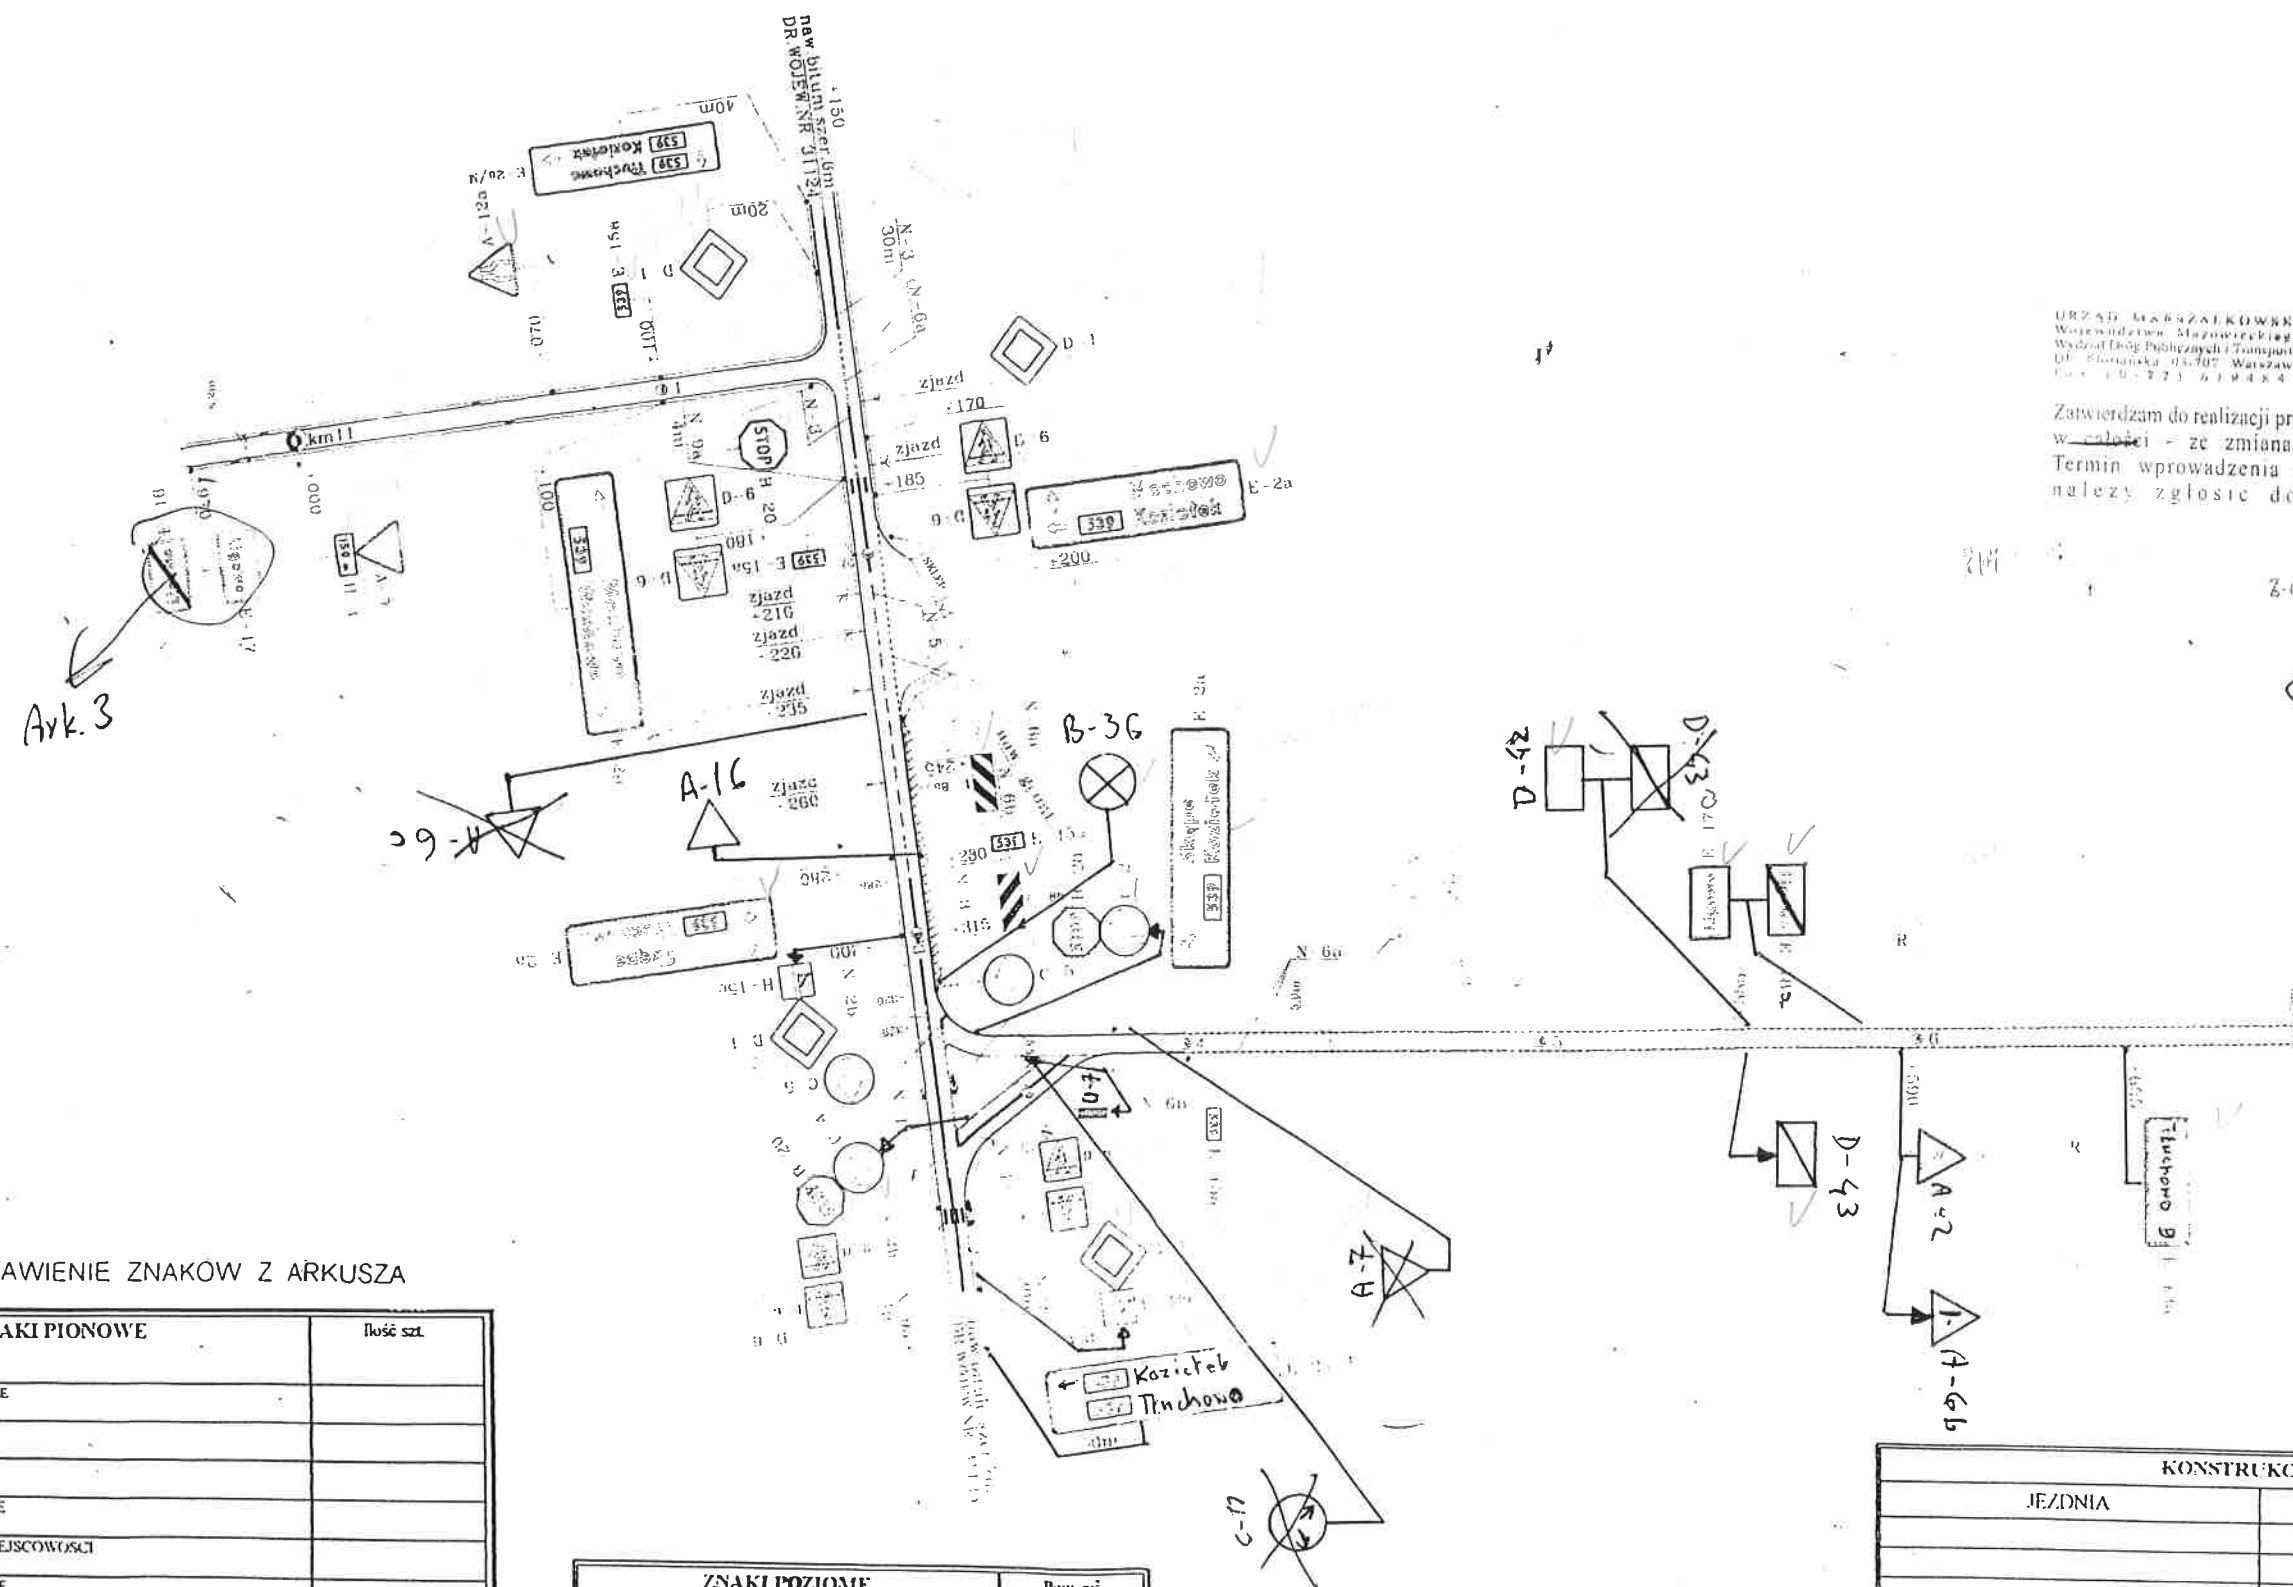

URZĄD MARSZAŁKOWSKI  
Województwa Mazowieckiego  
Wydział Drog Publicznych i Transportu  
01-600 Warszawa  
tel. (0-22) 619 44 44

ZATWIERDZENIE  
DT. 5418-1219-2001  
Ważne do 30.10.2003

Zatwierdzam do realizacji projekt - ~~z~~ stałej organizacji ruchu  
w całości - ze zmianami wniesionymi na projekcie  
Termin wprowadzenia niniejszej organizacji ruchu  
należy zgłosić do tutejszego wydziału

Z-ca DYREKTORA WYDZIAŁU

Roman Sielecki

ZESTAWIENIE ZNAKÓW Z ARKUSZA

| ZNAKI PIONOWE                                   | Pow. szt. |
|---|-----------|
| A. ZNAKI OSTRZEGAWCZE                           |           |
| B. ZNAKI ZAKAZU                                 |           |
| C. ZNAKI NAKAZU                                 |           |
| D. ZNAKI INFORMACYJNE                           |           |
| E. ZNAKI KIERUNKU I MIEJSCOWOŚCI                |           |
| F. ZNAKI UZUPEŁNIAJĄCE                          |           |
| G. ZNAKI DODATKOWE PRZED PRZEJAZDAMI KOLEJOWYMI |           |
| H. TABLICZKI DO ZNAKÓW                          |           |
| I. TABLICZKI OGRANICZAJĄCE I PROWADZĄCE         |           |
| ŁĄCZNIE ZNAKI PIONOWE                           |           |
| SŁUPKI DO ZNAKÓW                                |           |
| KONSTRUKCJE WSPORCZE DO TABLIC                  |           |

| ZNAKI POZIOME                             | Pow. m <sup>2</sup> |
|---|---------------------|
| LINIE KRAWĘDZIOWE szer. 24 cm             |                     |
| LINIE KRAWĘDZIOWE szer. 12 cm             |                     |
| LINIE SEGREGACYJNE                        |                     |
| PRZESZCIA DLA PIESZYCH                    |                     |
| ODWIEDNIE POWIERZCHNI WTLĄCZONYCH Z RUCIU |                     |
| INNE ELEMENTY                             |                     |
| ŁĄCZNIE ZNAKI POZIOME                     |                     |

| URZĄDZENIA BEZPIECZEŃSTWA RUCHU |
|---------------------------------|
|                                 |
|                                 |
|                                 |
|                                 |

| KONSTRUKCJA |        |
|-------------|--------|
| JEZDNI      | PORÓCZ |
|             |        |
|             |        |
|             |        |
|             |        |


|               |        |
|---------------|--------|
| <b>Profil</b> | STRONA |
| SKALA 1:2000  |        |







odc. od km 11+700 do km 13+100

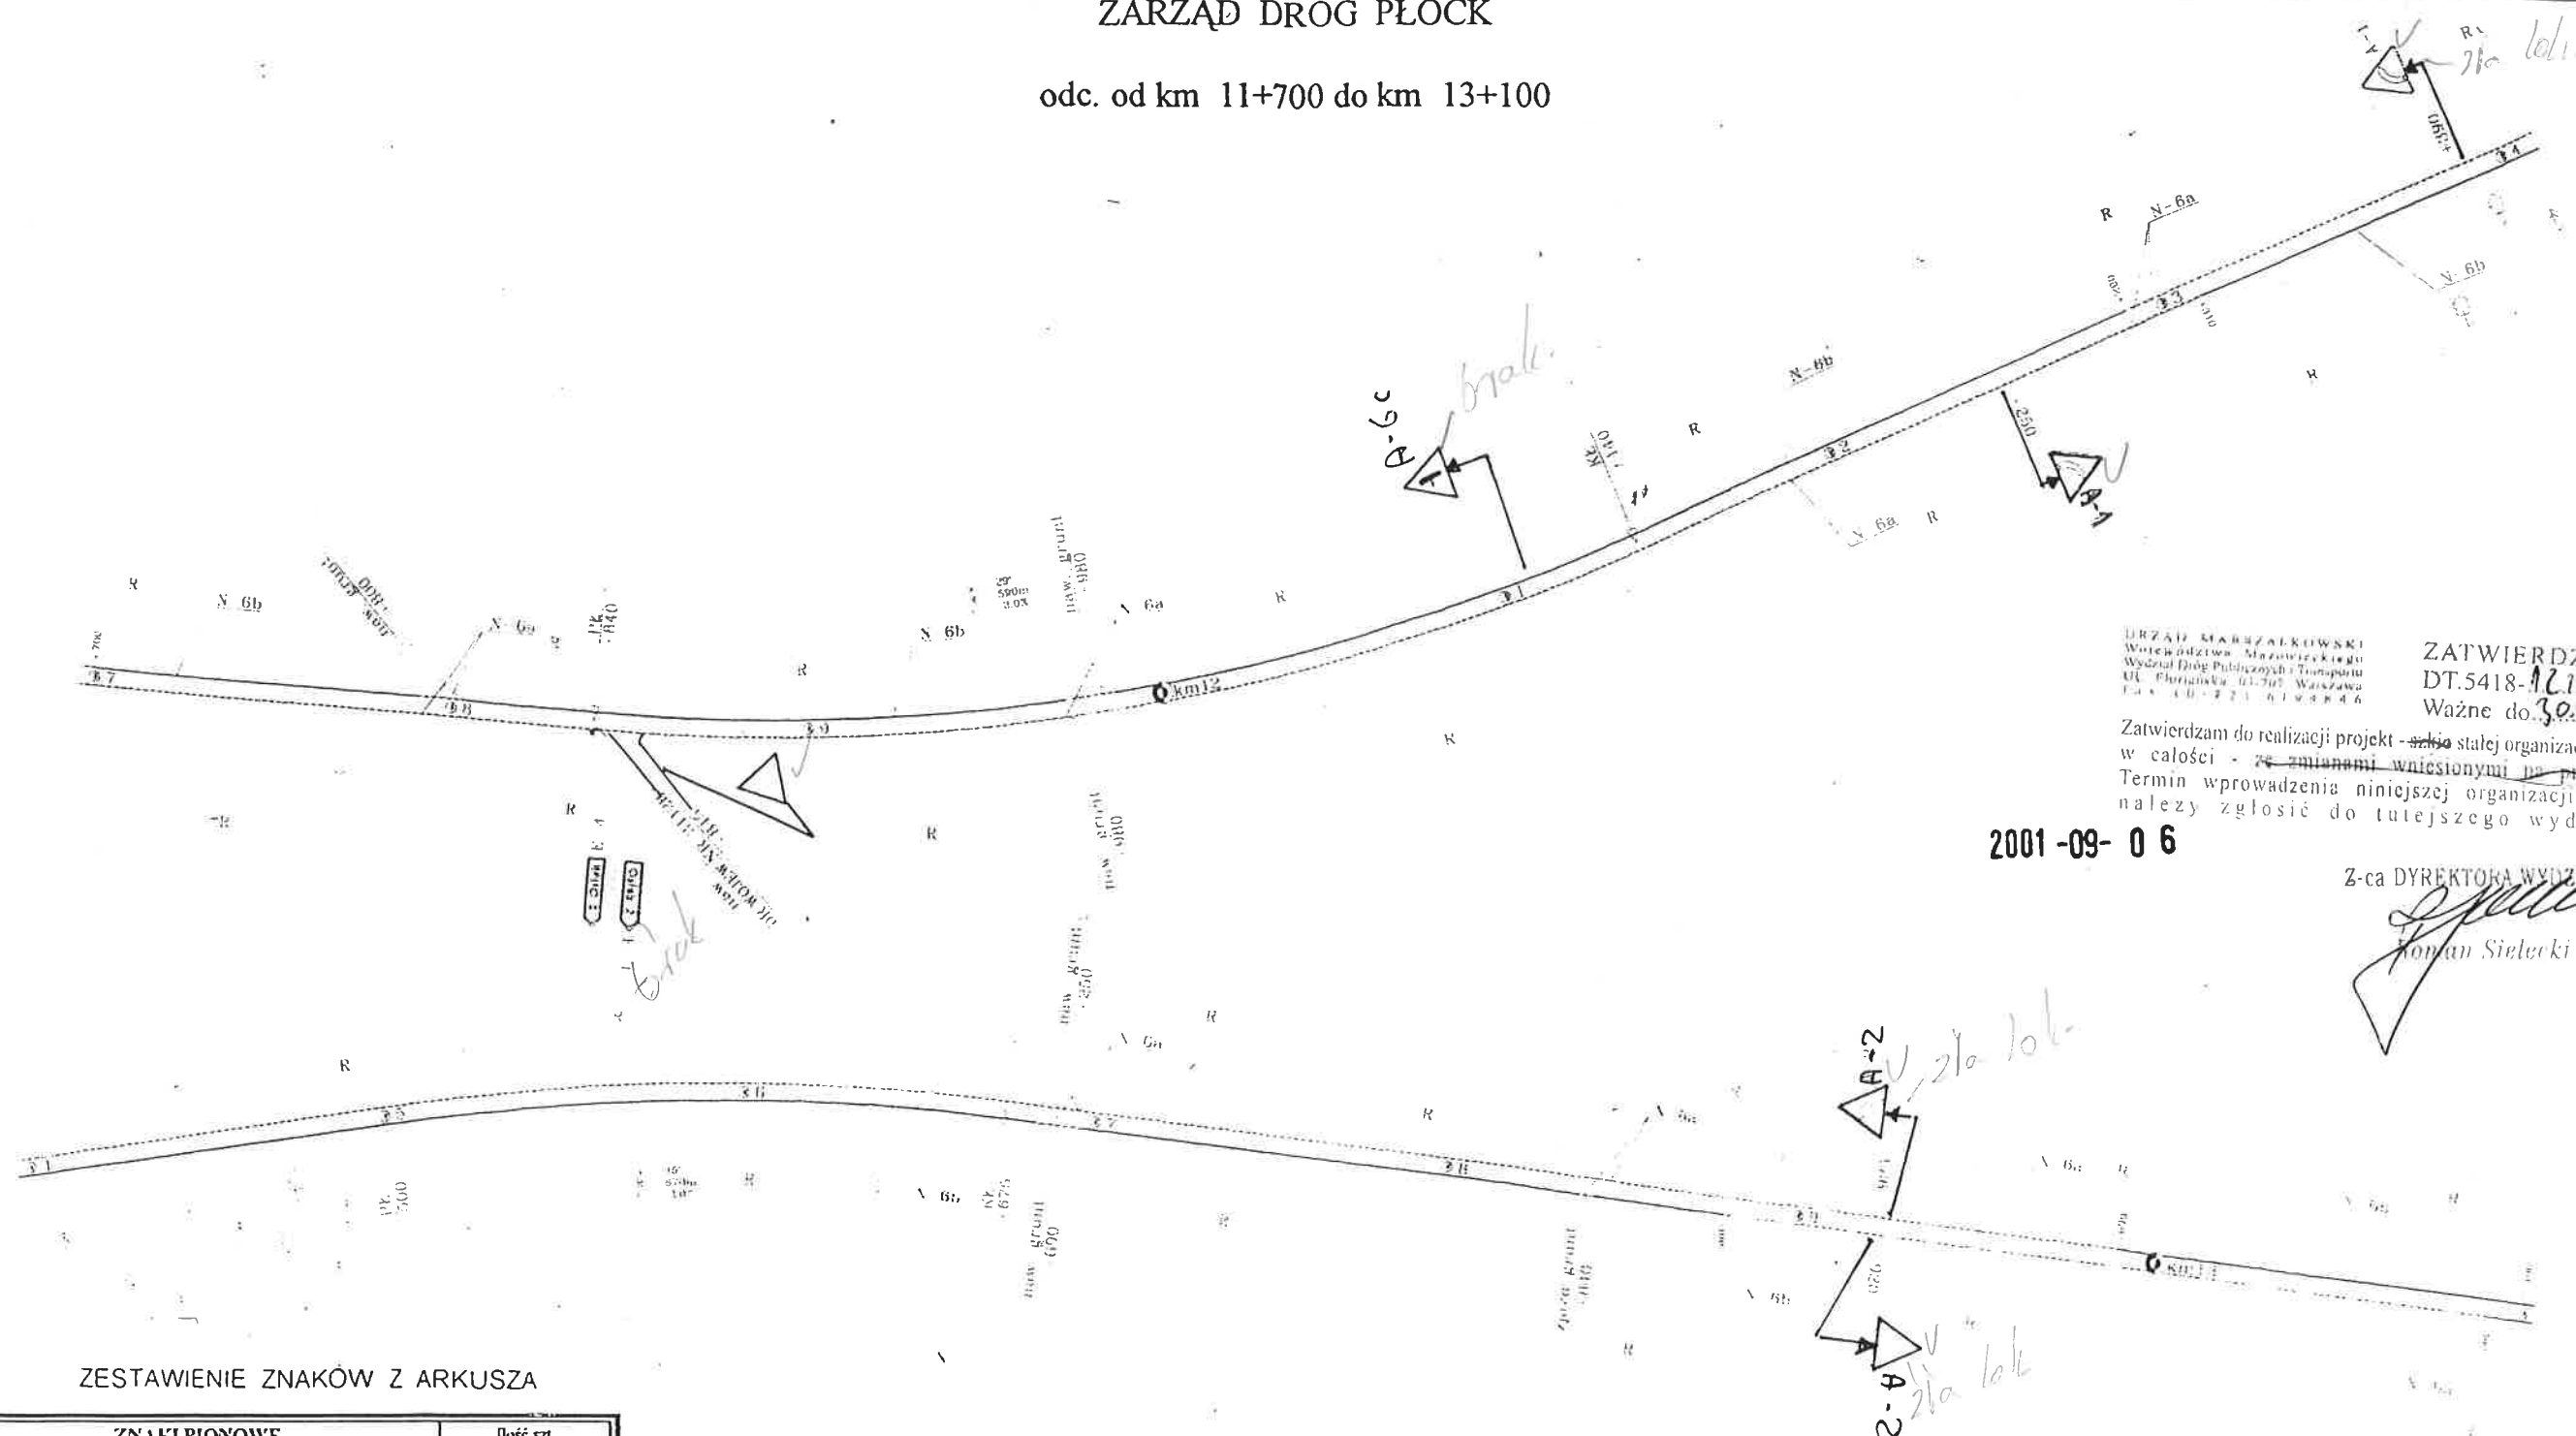

Fax 00-22-615846

ZATWIERDZENIE  
DT. 5418-12.19.2003  
Ważne do 30.10.2003

Zatwierdzam do realizacji projekt - ~~nie~~ stałej organizacji ruchu  
w całości - ~~zrezygnanymi wniesionymi na projekcie~~  
Termin wprowadzenia niniejszej organizacji ruchu  
należy zgłosić do tutejszego wydziału

2001-09-06

Z-ca DYREKTORA WYDZIAŁU


### ZESTAWIENIE ZNAKÓW Z ARKUSZA

| ZNAKI PIONOWE                                   | ilość szt. |
|---|------------|
| A. ZNAKI OSTRZEGAWCZE                           |            |
| B. ZNAKI ZAKAZU                                 |            |
| C. ZNAKI NAKAZU                                 |            |
| D. ZNAKI INFORMACYJNE                           |            |
| E. ZNAKI KIERUNKU I MIEJSCOWOŚCI                |            |
| F. ZNAKI UZUPEŁNIAJĄCE                          |            |
| G. ZNAKI DODATKOWE PRZED PRZEJAZDAMI KOLEJOWYMI |            |
| H. TABLICZKI DO ZNAKÓW                          |            |
| I. TABLICZKI OGRANICZAJĄCE I PROWADZĄCE         |            |
| <b>ŁĄCZNIE ZNAKI PIONOWE</b>                    |            |
| SLUPKI DO ZNAKÓW                                |            |
| KONSTRUKCJE WSPORCZE DO TABLIC                  |            |

| ZNAKI POZIOME                             | Pow. m <sup>2</sup> |
|---|---------------------|
| LINE KRAWĘDZIOWE szer. 24 cm              |                     |
| LINE KRAWĘDZIOWE szer. 12 cm              |                     |
| LINE SEGREGACYJNE                         |                     |
| PRZEJŚCIA DLA PIESZYCH                    |                     |
| OBWIEDNIE POWIERZCHNI WYŁĄCZONYCH Z RUCHU |                     |
| INNE ELEMENTY                             |                     |
| <b>ŁĄCZNIE ZNAKI POZIOME</b>              |                     |

URZĄDZENIA BEZPIECZEŃSTWA RUCHU

[illegible]**Profil** 

STRONA

SKALA 1:2000